

Département du Loiret
**Communauté de Communes
des Terres du Val de Loire**

PLAN LOCAL D'URBANISME
Commune de Huisseau-sur-Mauves


Modification simplifiée n°1
Mise à disposition

5.2 – Extrait du plan zonage
Partie centrale

Vu pour être annexé à notre arrêté ou délibération en date de ce jour, Le La Présidente	Révisé le 23-02-2008
	Modification simplifiée approuvée le

Les suppressions apportées au zonage sont indiquées en rouge.


N°	DESIGNATION	SUPERFICIE APPROXIMATIVE	BENEFICIAIRE
1	Parc omnisports	60 950 m ²	Commune
2	Extension des écoles maternelles et primaires	4 430 m ²	Commune
3	Liaison mixte automobiles piétons-cyclistes	850 m²	Commune
4	Station d'épuration	10 000 m ²	Commune
5	Logements locatifs aidés par l'Etat (article L.123-2 du code de l'urbanisme)	6565 m²	Commune

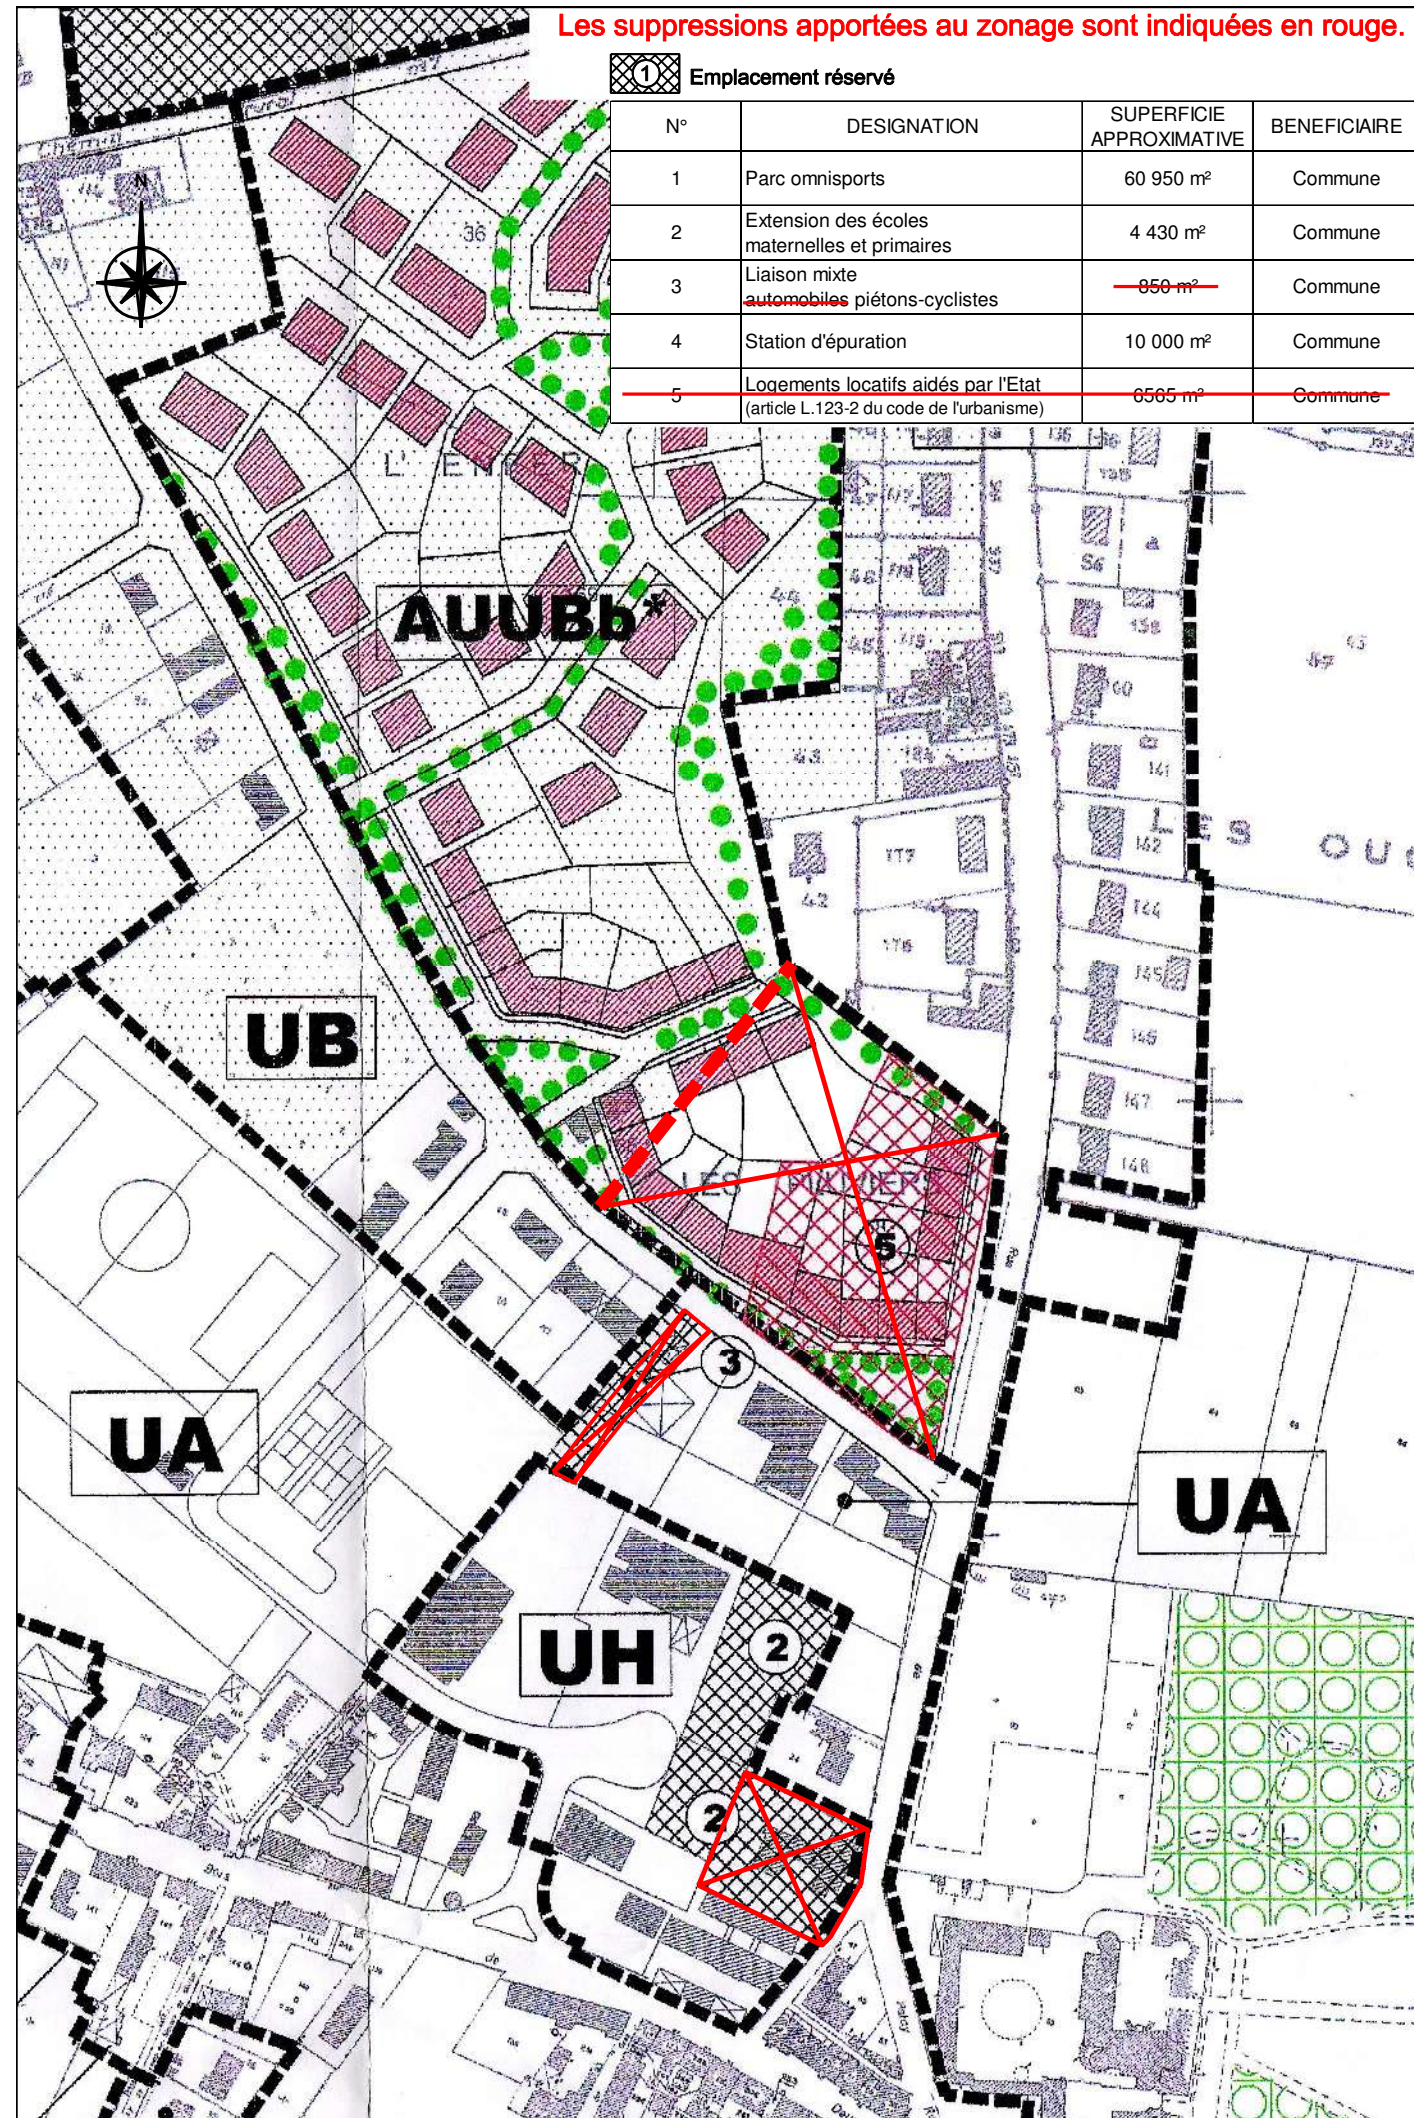

Echelle : 1/2500

Les modifications apportées au zonage sont indiquées en rouge.

N°	DESIGNATION	SUPERFICIE APPROXIMATIVE	BENEFICIAIRE
1	Parc omnisports	60 950 m ²	Commune
2	Extension des écoles maternelles et primaires	2305 m ²	Commune
3	Liaison mixte piétons-cyclistes	275 m ² (largeur de 4 m)	Commune
4	Station d'épuration	10 000 m ²	Commune
5	Elargissement de l'accotement de la rue de Patay	270 m ² (16m d'emprise totale)	Commune
6	Aménagement du carrefour entre la rue de Patay et la rue de Châtre	95 m ²	Commune
7	Elargissement de la rue de Châtre	320 m ² (11m d'emprise totale)	Commune

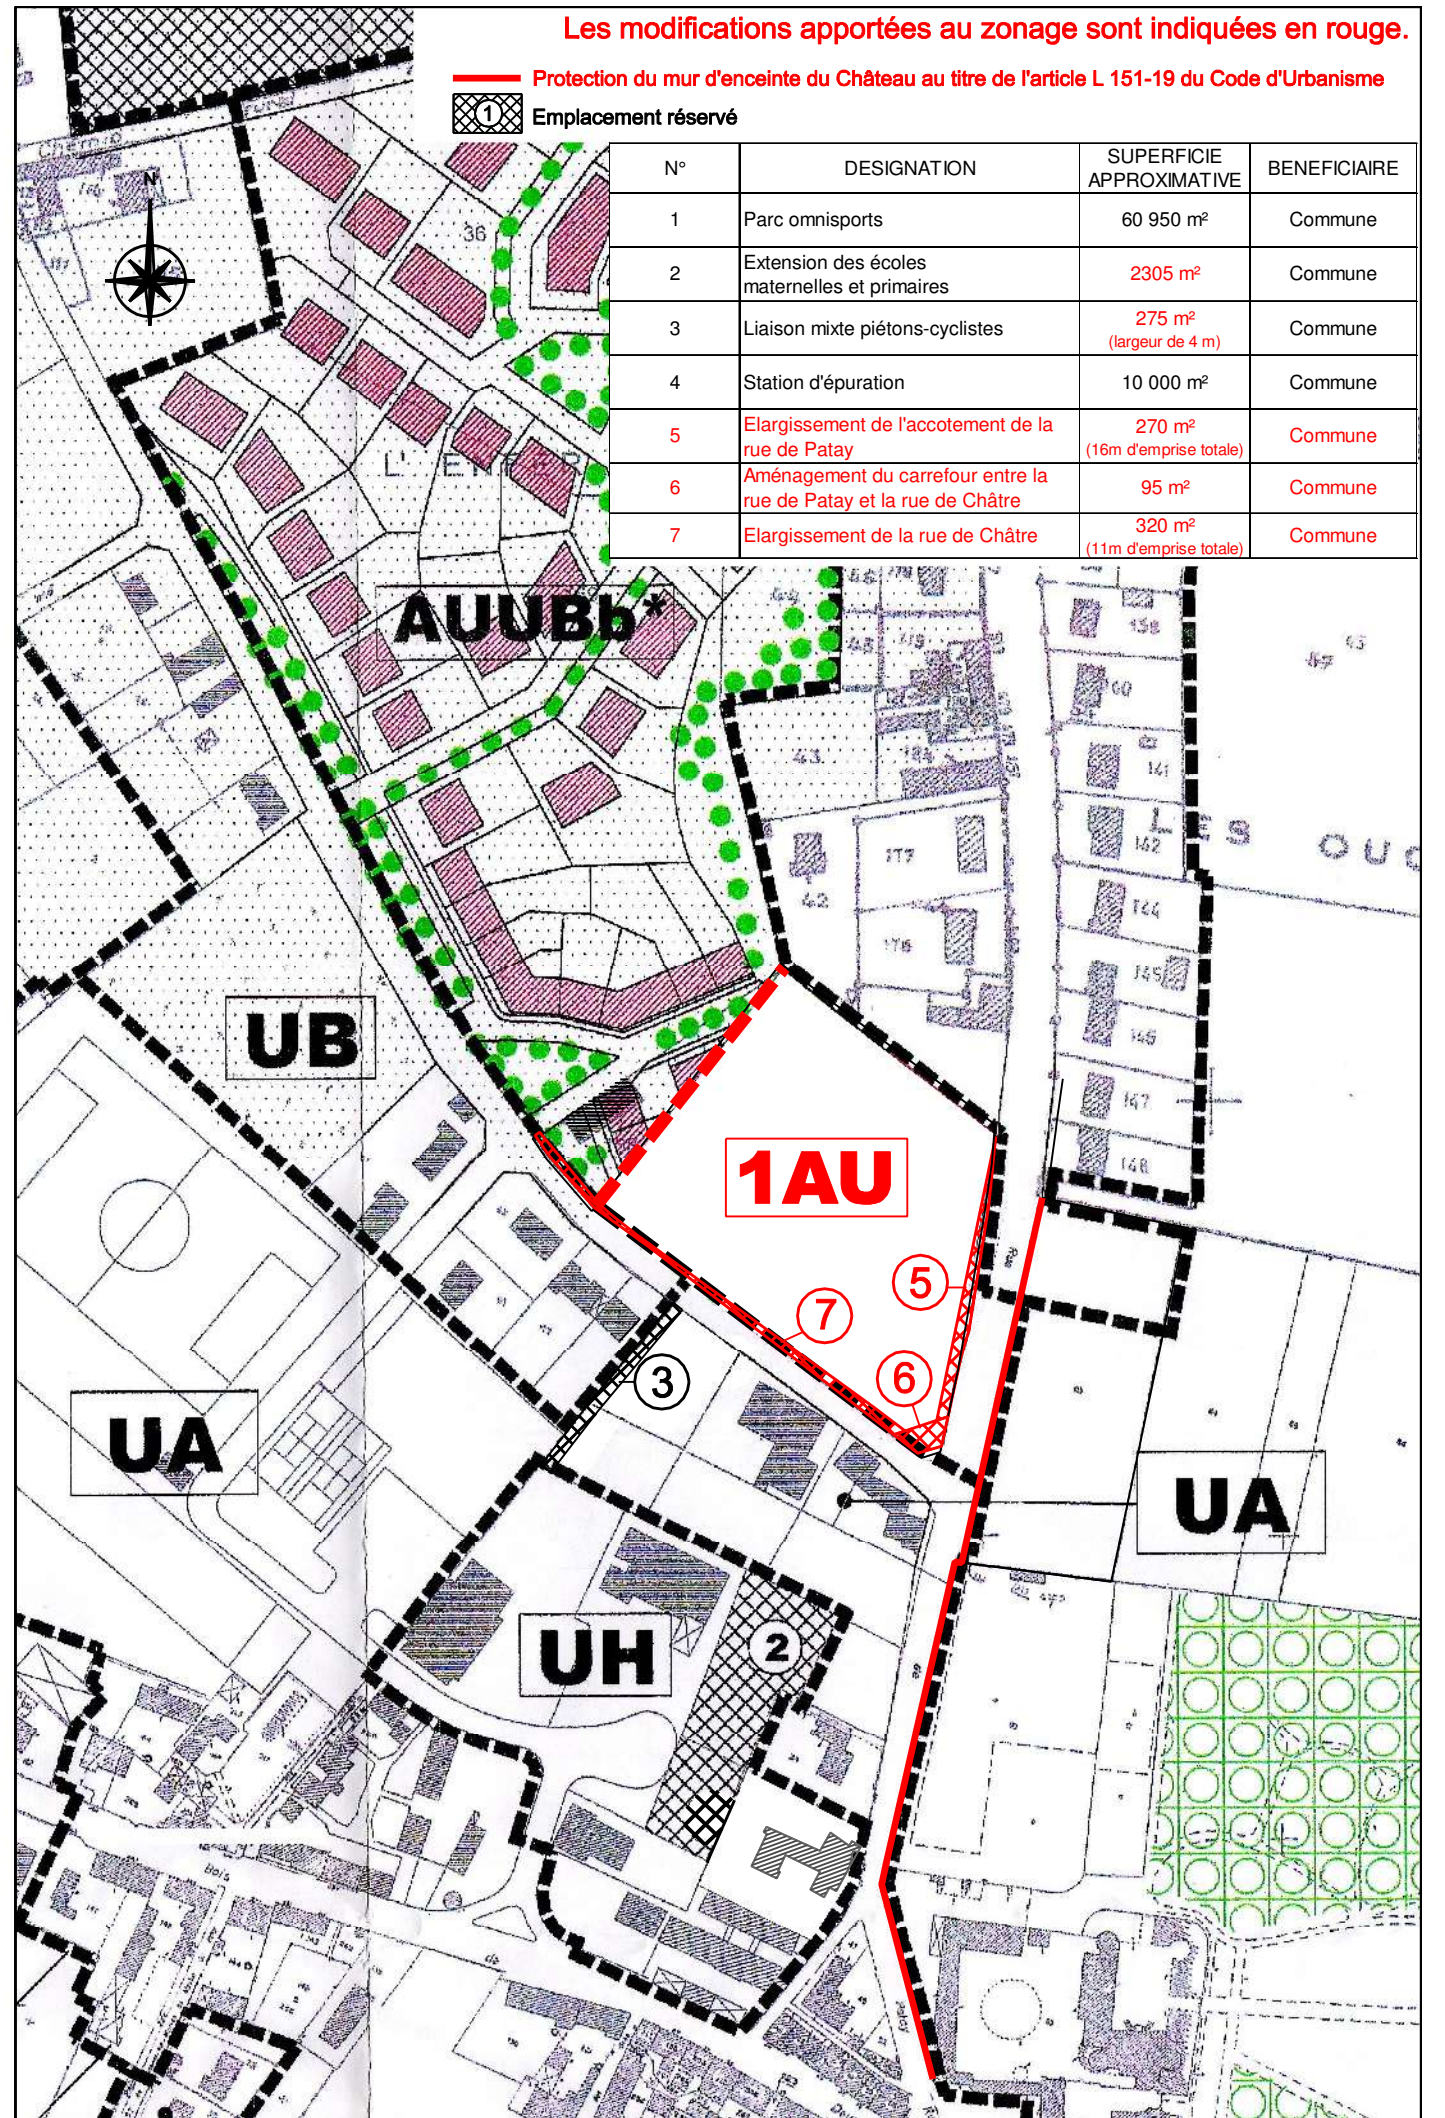

Echelle : 1/2500